

00-088


PODKOWA LEŚNA

MIEJSCOWY PLAN OGÓLNY ZAGOSPODAROWANIA PRZESTRZENNEGO

RYSUNEK PLANU

1:2000

PLAISZA N

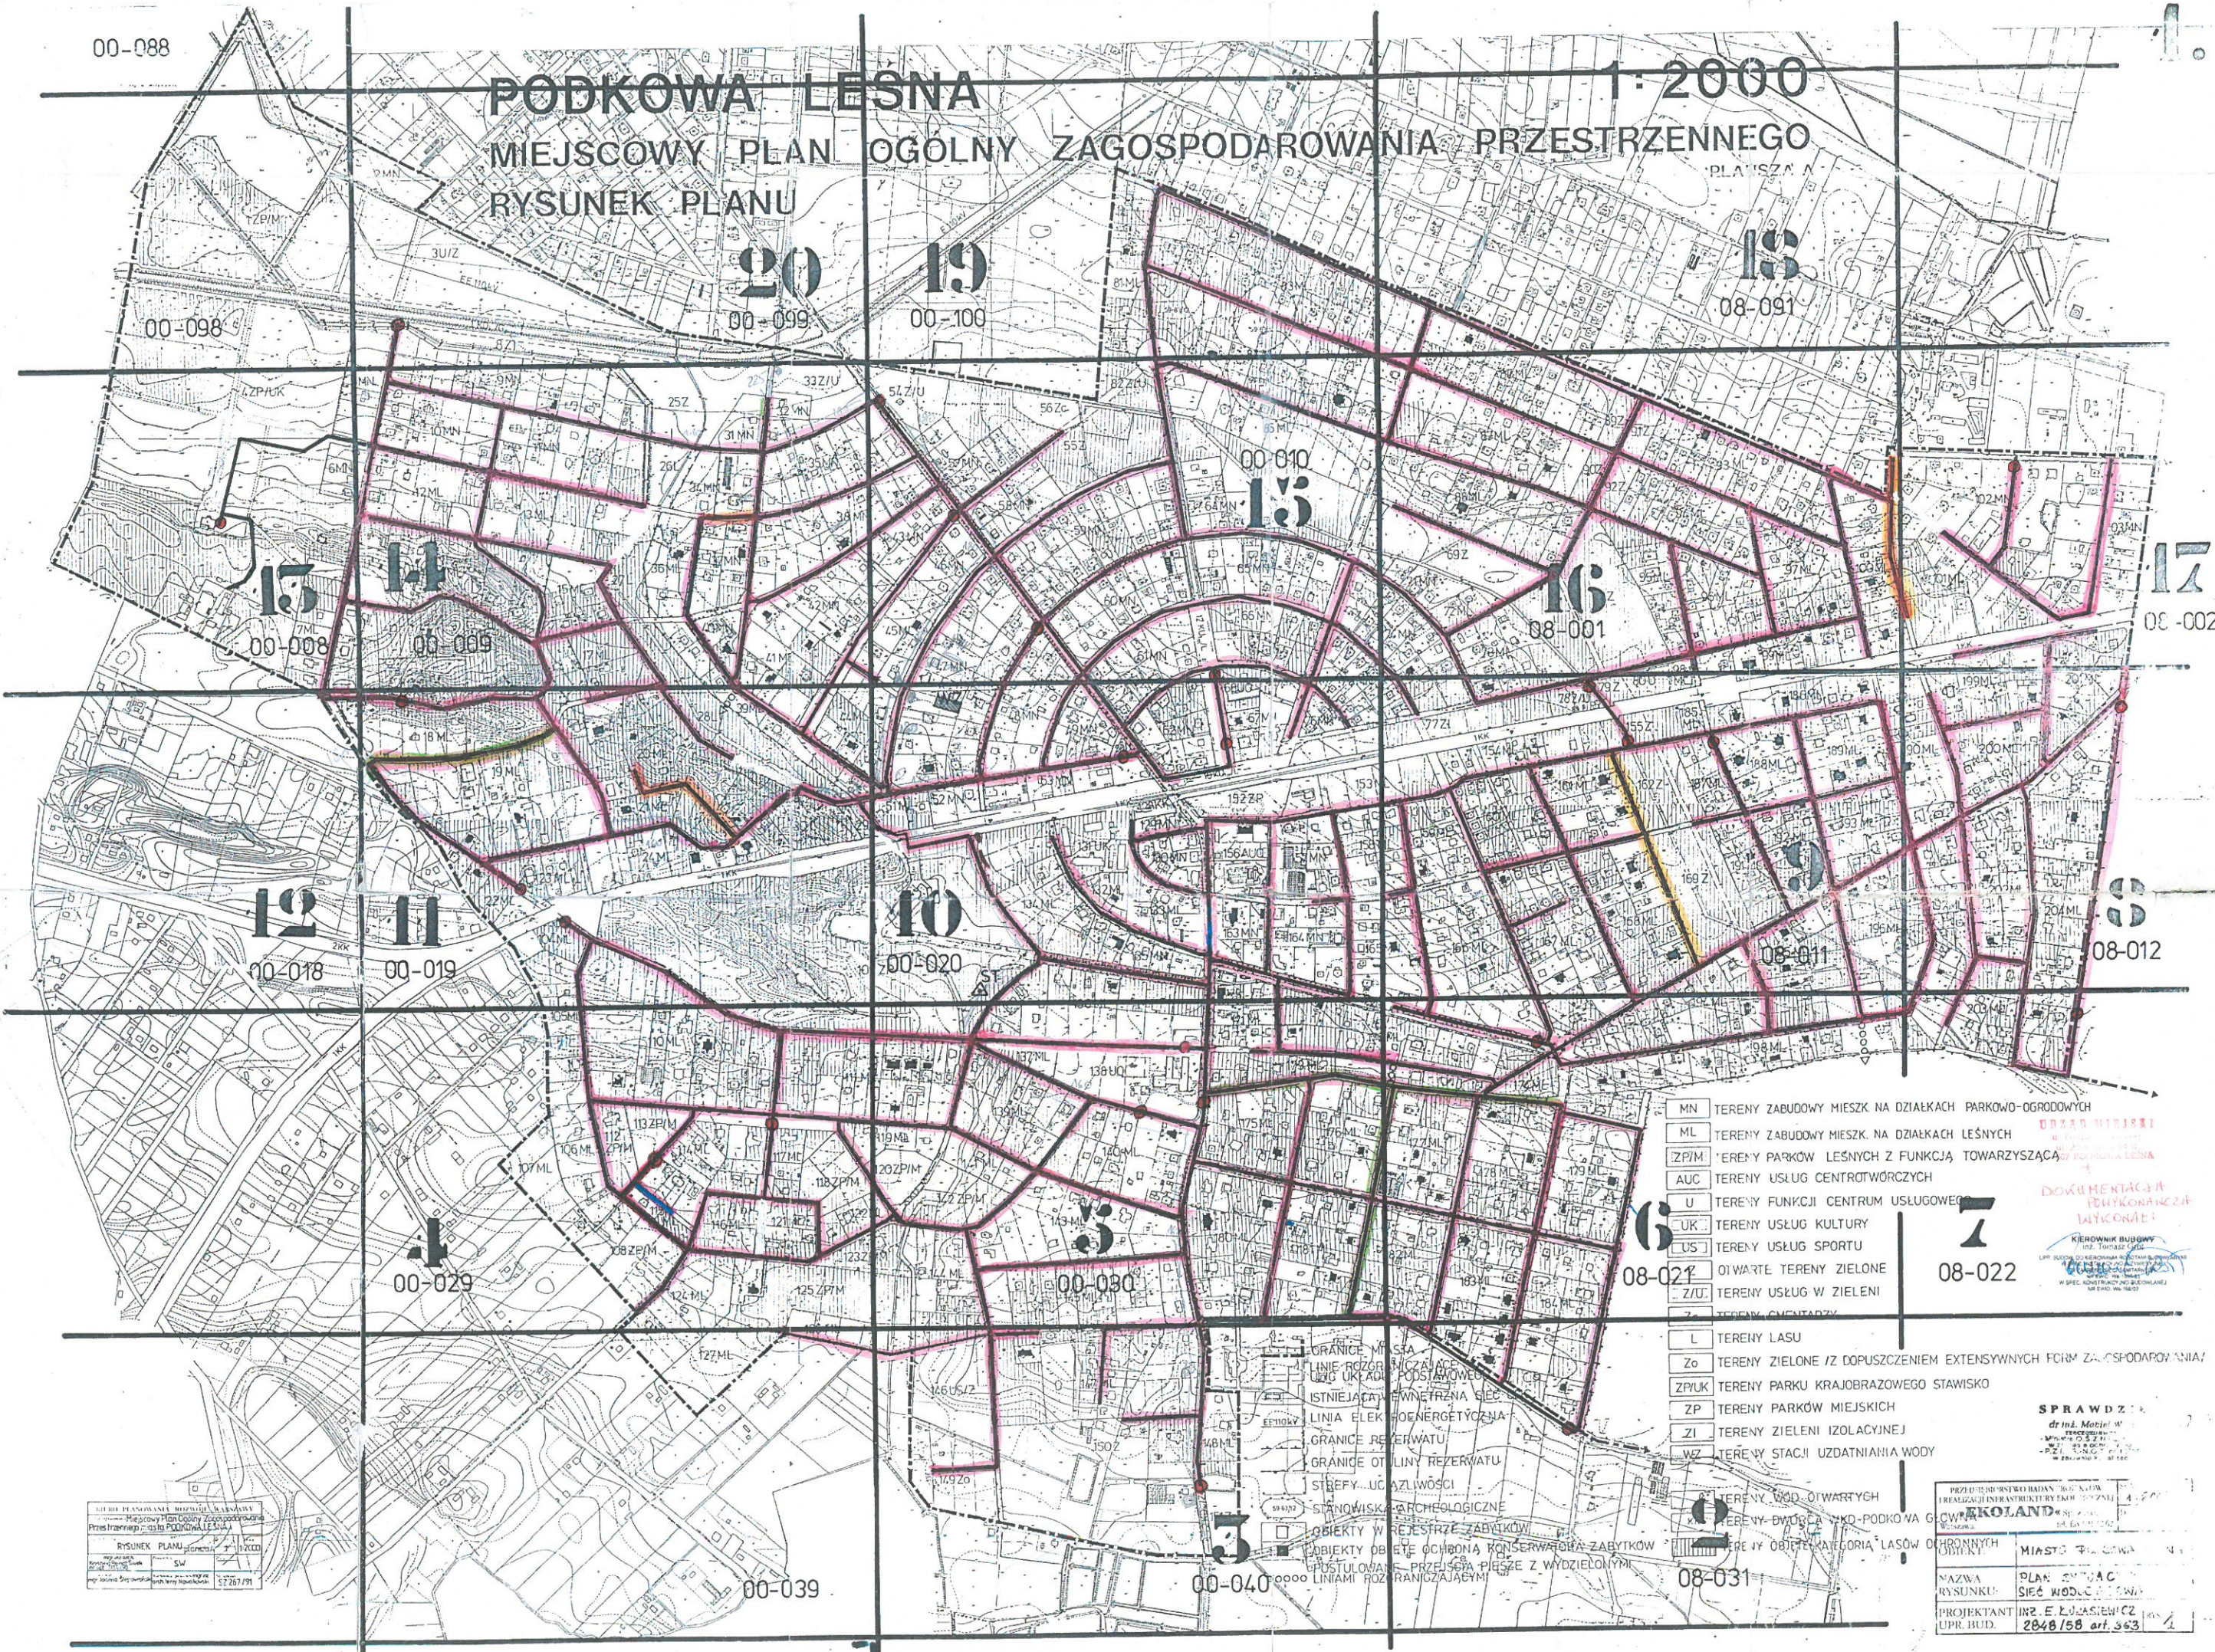

- MN TERENY ZABUDOWY MIESZK NA DZIAŁKACH PARKOWO-OGRODOWYCH
- ML TERENY ZABUDOWY MIESZK NA DZIAŁKACH LEŚNYCH
- ZP/M TERENY PARKÓW LEŚNYCH Z FUNKCJĄ TOWARZYSZĄCĄ
- AUC TERENY USŁUG CENTROWYRÓCZYCH
- U TERENY FUNKCJI CENTRUM USŁUGOWEGO
- UK TERENY USŁUG KULTURY
- US TERENY USŁUG SPORTU
- OZ TERENY USŁUG W ZIELENI
- Z/U TERENY USŁUG W ZIELENI
- L TERENY LASU
- Zo TERENY ZIELONE /Z DOPUSZCZENIEM EXTENSYWNYCH FORM ZAGOSPODAROWANIA/
- ZPIUK TERENY PARKU KRAJOBRAZOWEGO STAWISKO
- ZP TERENY PARKÓW MIEJSKICH
- ZI TERENY ZIELENI IZOLACYJNEJ
- WZ TERENY STACJI UZDATNIANIA WODY
- TERENY WOD-OTWARTYCH
- TERENY DWÓJKA WKO-PODKOWA G

URZĄD MIEJSKI
 W PODKOWIE LEŚNEJ
 DOKUMENTACJA
 WYKONACZA
 KIEROWNIK BUDOWY
 INZ. TORRZAK

SPRAWDZIŁ
 dr inż. Motyl W
 INZ. TORRZAK

| | |
|---|----------------------|
| PRZEDSIĘWZĘSTWO BADAŃ I KONSERWACJI I REALIZACJI INFRASTRUKTURY W OŚRODKU W PODKOWIE LEŚNEJ | MIĘDZYGÓL W. CZYŻ |
| NAZWA RYSUNKU: PLAN MIEJSCOWY SIEĆ WODOCIECIOWA | MIĘDZYGÓL W. CZYŻ |
| PROJEKTANT INZ. E. LUJASIEWICZ | MIĘDZYGÓL W. CZYŻ |


00-039

00-040

08-031