


PODKOWA LEŚNA

MIEJSCOWY PLAN OGÓLNY ZAGOSPODAROWANIA PRZESTRZENNEGO

RYСУNEK PLANU

1:2000

PLANSZA A

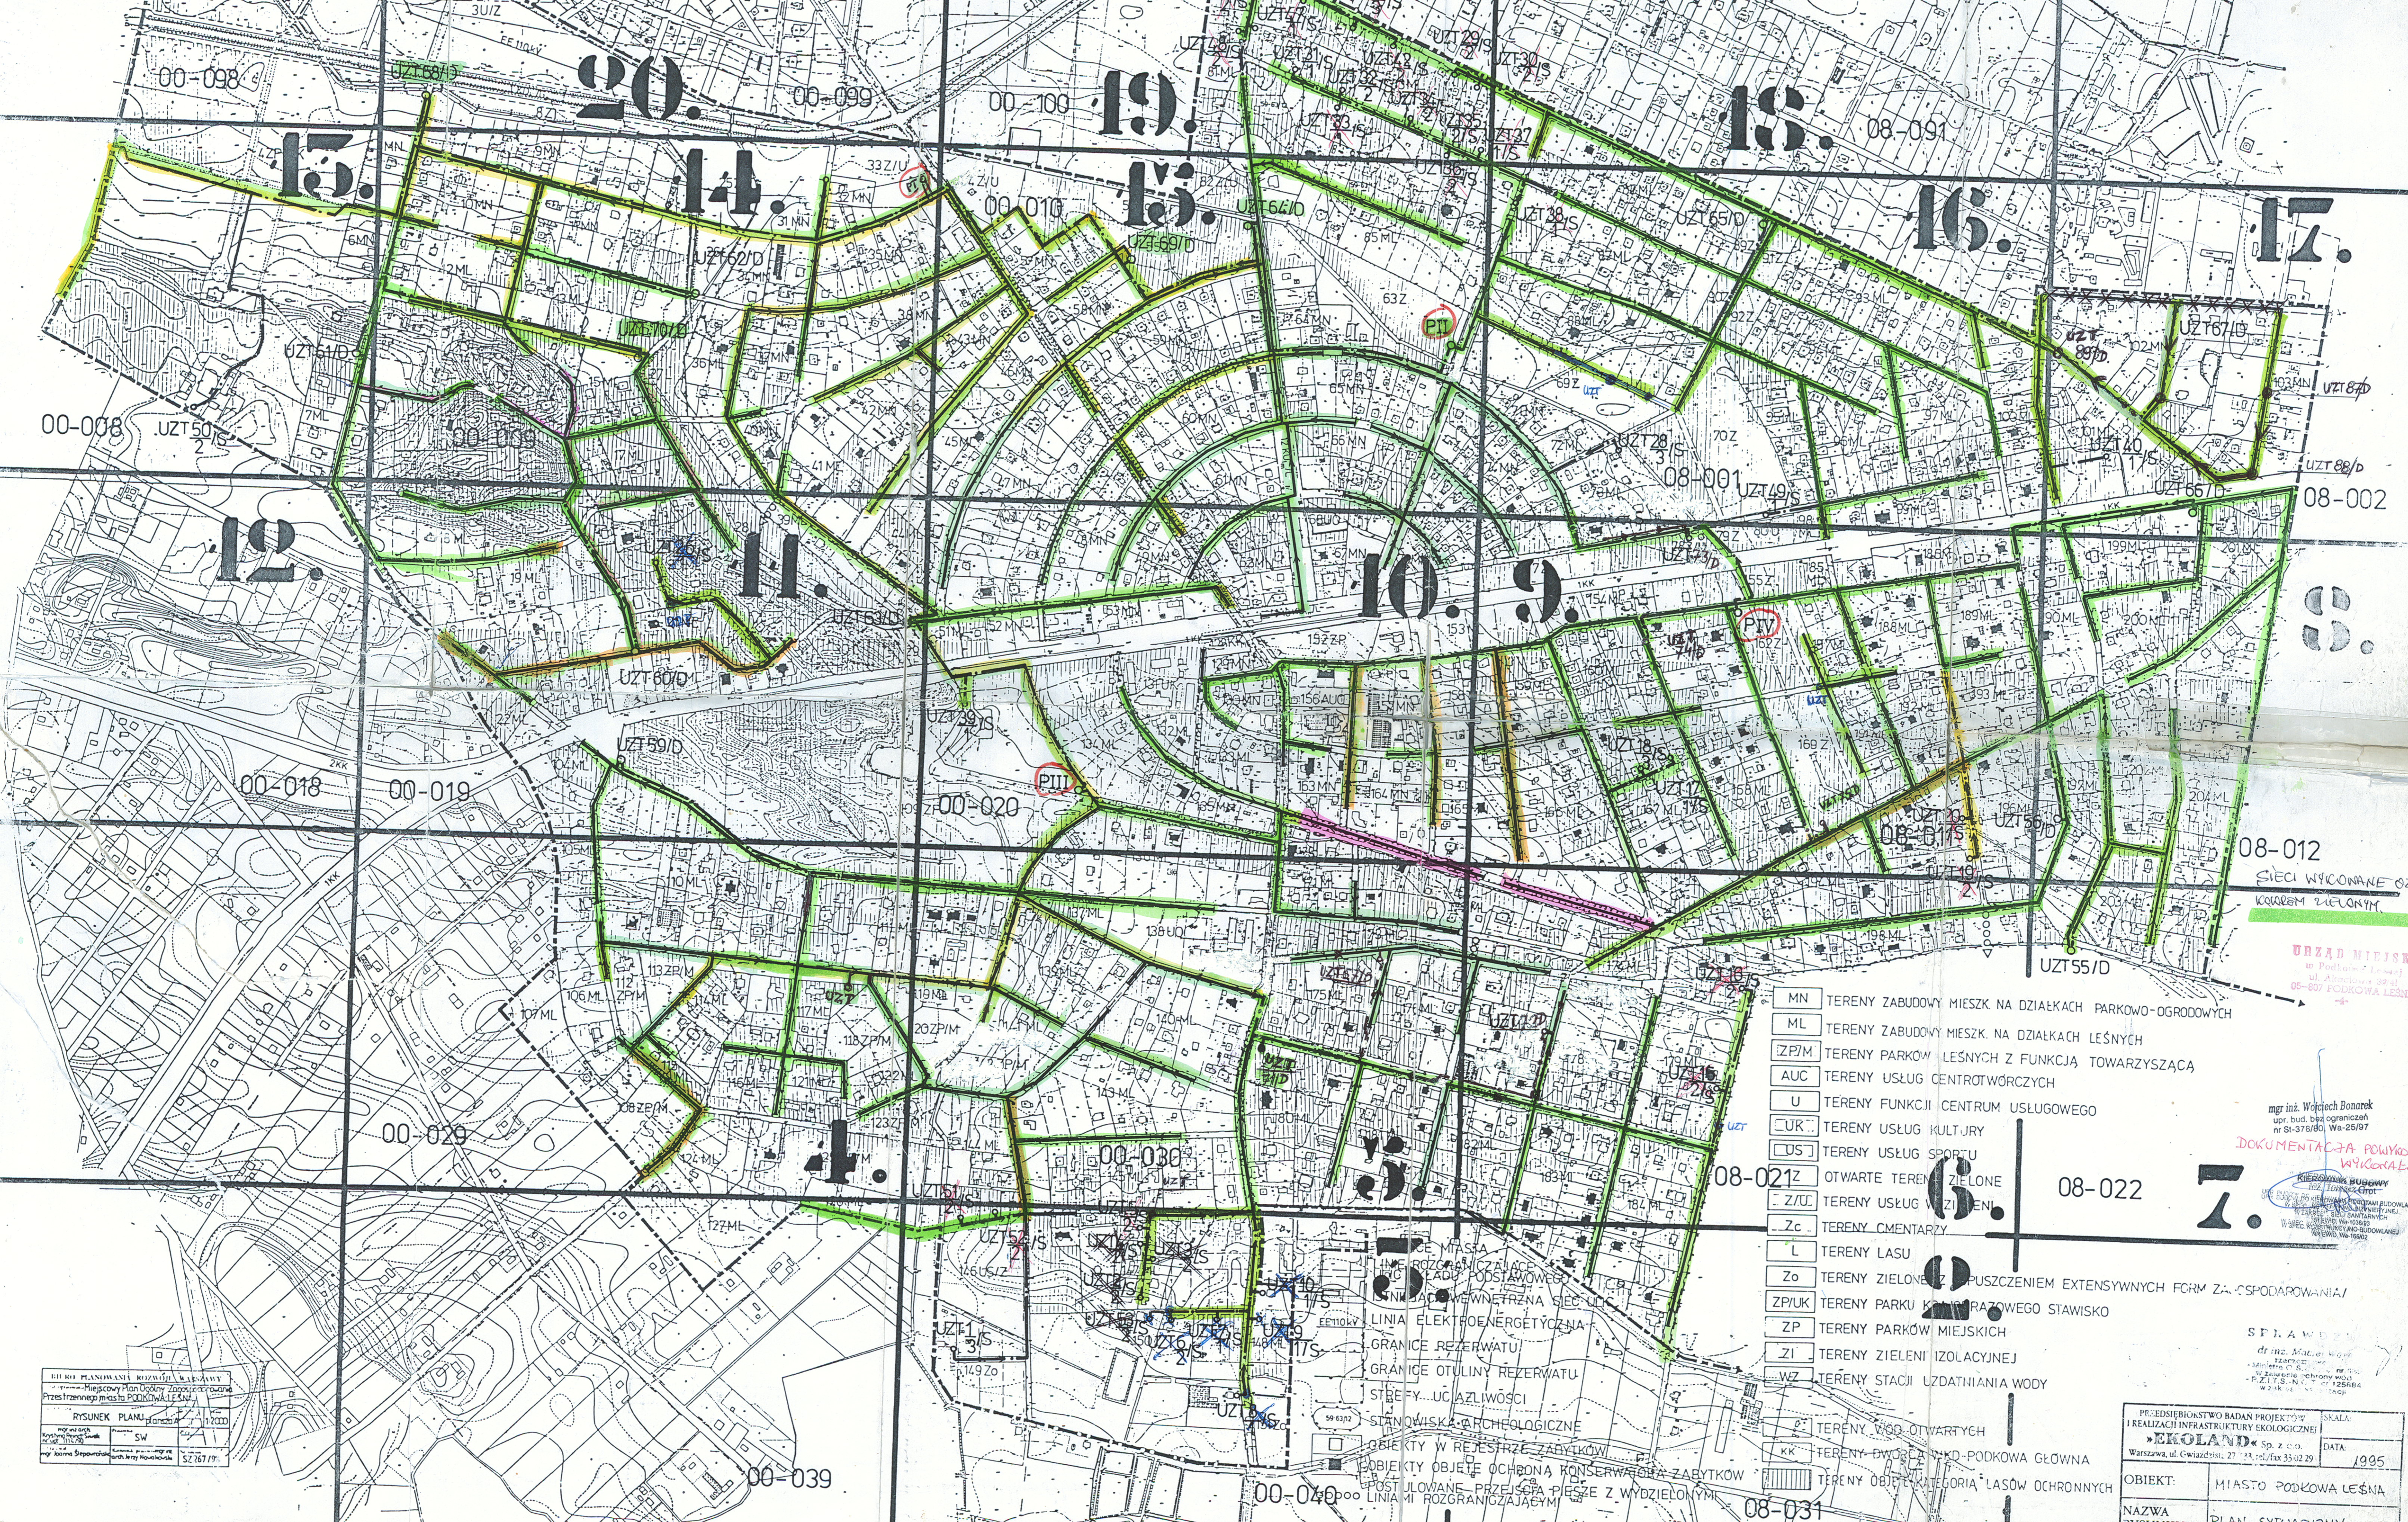

- MN TERENY ZABUDOWY MIESZK. NA DZIAŁKACH PARKOWO-OGRODOWYCH
- ML TERENY ZABUDOWY MIESZK. NA DZIAŁKACH LEŚNYCH
- ZP/M TERENY PARKÓW LEŚNYCH Z FUNKCJĄ TOWARZYSZĄCĄ
- AUC TERENY USŁUG CENTROTWORCZYCH
- U TERENY FUNKCJI CENTRUM USŁUGOWEGO
- UK TERENY USŁUG KULTURY
- US TERENY USŁUG SPORTU
- OTWIERTE TERENY ZIELONE
- Z/U TERENY USŁUG ZIELONYCH
- Zc TERENY CMENTARZY
- L TERENY LASU
- Zo TERENY ZIELONE Z PUSZCZENIEM EXTENSYWNYCH FORM ZAGOSPODAROWANIA
- ZP/uk TERENY PARKÓW KONTAKTOWEGO STAWISKO
- ZP TERENY PARKÓW MIEJSKICH
- ZI TERENY ZIELENI IZOLACYJNEJ
- WZ TERENY STACJI UZDATNIANIA WODY
- WOT TERENY WOD OTWARTYCH
- KK TERENY DWÓCZĘŚCIOWO-PODKOWA GŁÓWNA
- TERENY ODP. KATEGORIA LASÓW OCHRONNYCH

SIECI WYKONANE OZNAKOWANE KOLOREM ZIELONYM


DOKUMENTACJA POWYKONAWCZA

PROJEKTANT INŻ. E. KUKASIEWICZ NR RYS. 1

PRZEDSIĘBIORSTWO BADAŃ I PROJEKTÓW I REALIZACJI INFRASTRUKTURY EKOLOGICZNEJ	SKALA
»EKOLAND« Sp. z o.o.	DATA
Warszawa, ul. Cwałowicki, 27 03-301/tel. 22 848 58 00	1995
OBIEKT:	MIASTO PODKOWA LEŚNA
NAZWA RYSUNKU:	PLAN SYTUACYJNY SIECI KANALIZACYJNEJ
PROJEKTANT	INŻ. E. KUKASIEWICZ NR RYS. 1
UPR. BUD.	2848/58 art. 363

RII 00-088

RII 00-098

RII 00-099

RII 00-100

RII 00-010

RII 00-011

RII 00-012

RII 00-100